



NORDANSICHT

## BESTAND

PLANVERFASSEN:

ARCHITEKT



DIPLOM-INGENIEUR (FH)

STEFFEN KICKHÖFEL

ZUR FÖRSTERLAUBE 28

31840 HESSISCH OLDENDORF

TEL: 0 51 92 / 94 70-30 / FAX: -35

BAUHERR:

UNTERSCHRIFT BAUHERR:

UNTERSCHRIFT ARCHITEKT:

BAUVORHABEN:

Bestandaufnahme

ORT:

Lange Straße 84

31840 HESSISCH OLDENDORF

PROJEKT:

Nordansicht


DATUM: 15.06.12 | M: 1:50

PLAN NR.:

1204-ANO-50-Bestand

PROJEKT:

1204

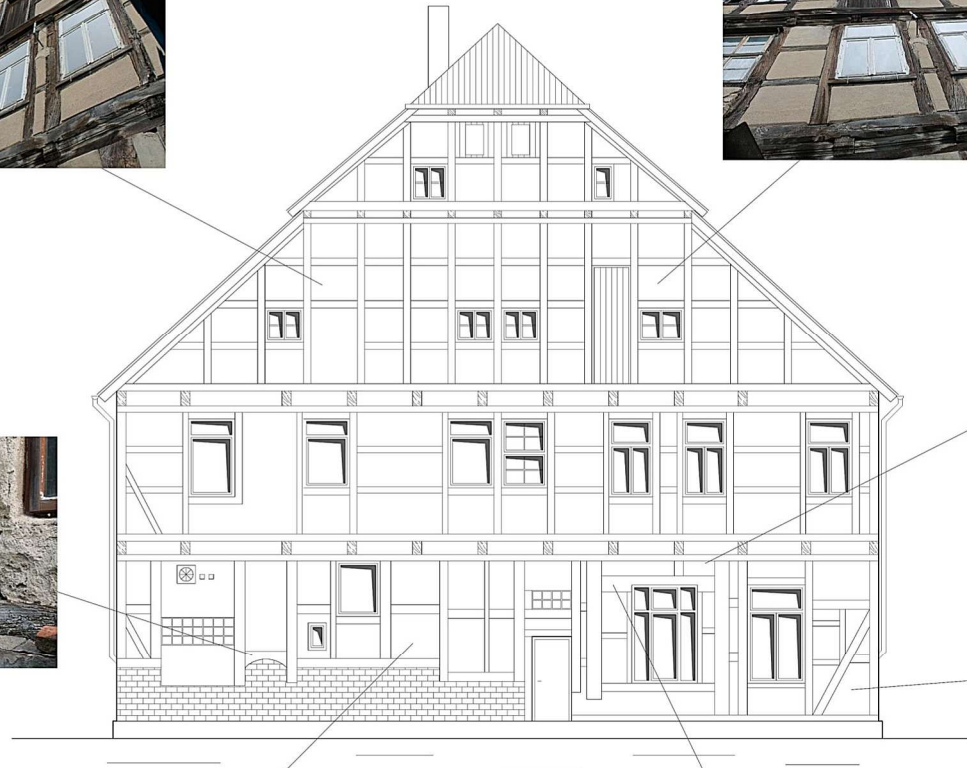

SÜDANSICHT

## BESTAND

PLANVERFASSEN:  
**ARCHITEKT**  
 DIPL.-ING. STEFFEN KICKHÖFEL  
 ZUR FÖRSTERLAUBE 28  
 31840 HESSISCH OLDENDORF  
 TEL: 0 51 52 / 94 70-30 / FAX: -35

BAUHERR:

UNTERSCHRIFT BAUHERR:

UNTERSCHRIFT ARCHITEKT:


BAUVERFAHREN:  
 Bestandaufnahme

BAUWERK:  
 Lange Straße 84  
 31840 HESSISCH OLDENDORF

BAUTEIL:  
 Südensicht

DATUM: 15.06.12 M: 1:50  
 PLAN NR.: 1204-ASÜ-50-Bestand

PROJEKT:  
 1204

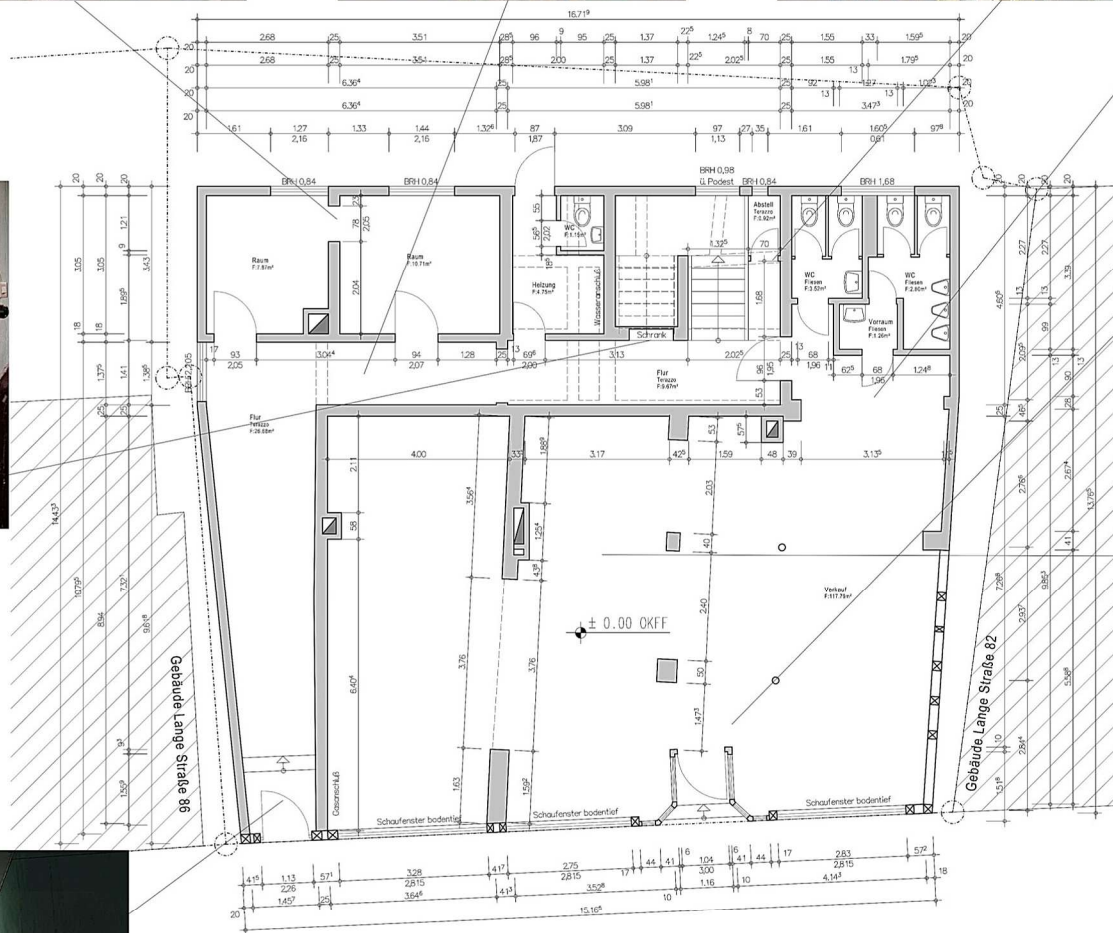

## ERDGESCHOSS

### BESTAND

PLANVERFASSER:

ARCHITEKT



DIPLOM-INGENIEUR (FH)

STEFFEN KICKHÖFEL

ZUR FORSTERLAUBE 28

31840 HESSISCH OLDENDORF

TEL: 0 51 52 / 94 70-30 / FAX: -35

BAUHERR:

UNTERSCHRIFT BAUHERR:

UNTERSCHRIFT ARCHITEKT:

BAUVORHABEN:

Bestandaufnahme

BAUORT:

Lange Straße 84

31840 HESSISCH OLDENDORF

BAUTEIL:


Erdgeschoss

DATUM: 15.06.12

PLAN NR.: 1204-EG-50-Bestand

PROJEKT:

1204

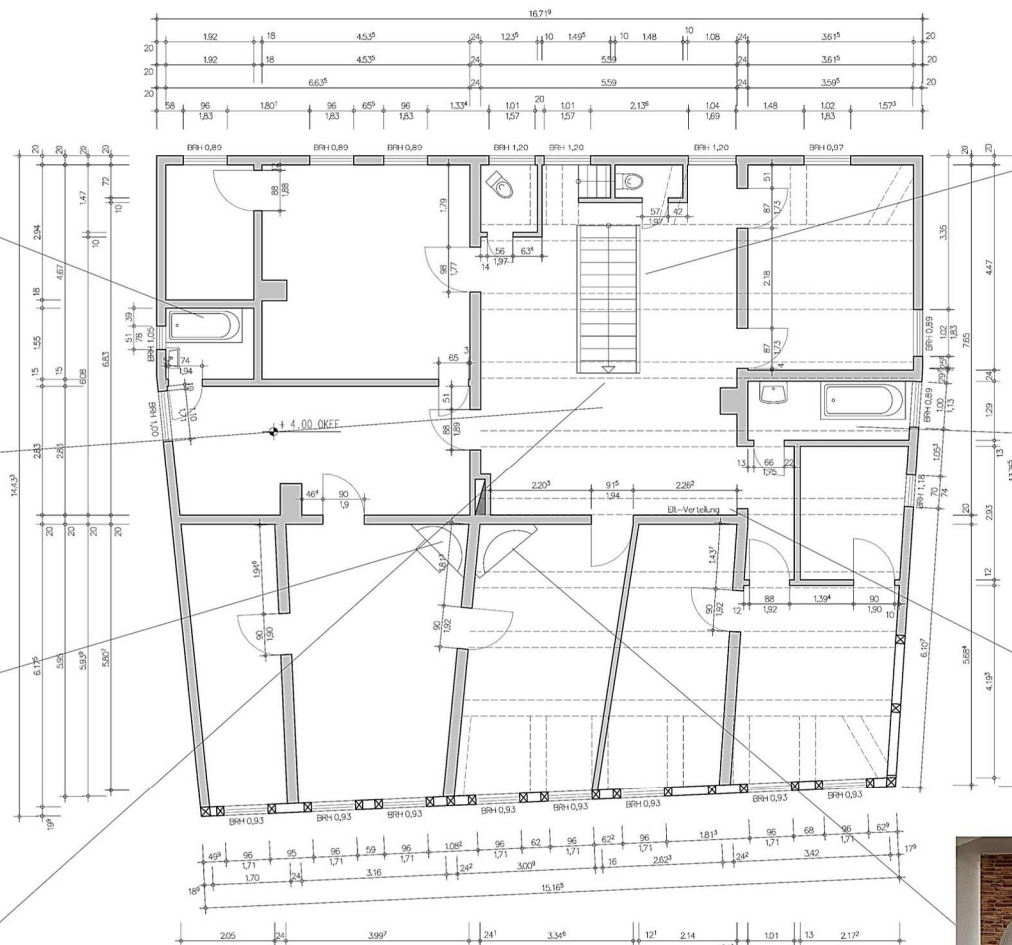

# 1. OBERGESCHOSS



## BESTAND

PLANVERFASSEN:  
**ARCHITEKT**  
**STEFFEN KICKHÖFEL**  
 ZUR FÖRSTERLAUBE 28  
 31840 HESSISCH OLDENDORF  
 TEL: 0 51 52 / 94 70 -30 / FAX: -35

BAUHERR:

UNTERSCHRIFT BAUHERR:


UNTERSCHRIFT ARCHITEKT:

BAUVORHABEN:  
 Bestandaufnahme

BAUORT:  
 Lange Straße 84  
 31840 HESSISCH OLDENDORF

BAUTEIL:  
 1. Obergeschoss

Datum: 13.08.12 M: 1:50 Projekt:  
 PLAN NR.: 1204-OG-50-Bestand-a 1204

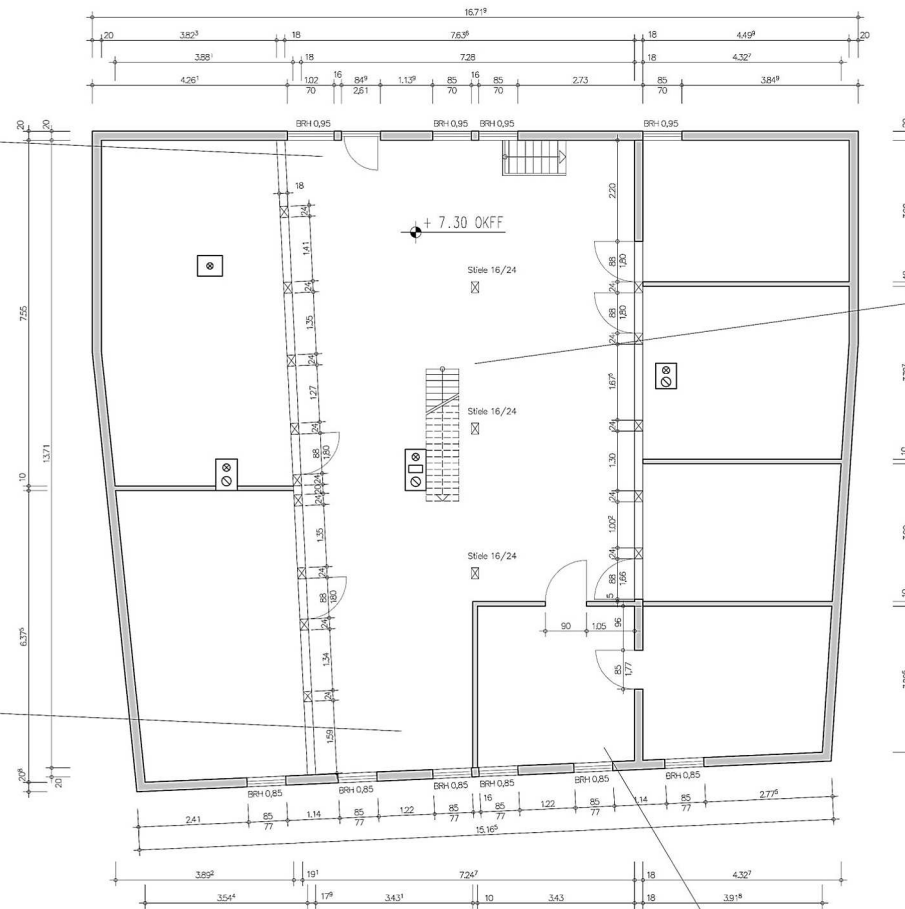

## DACHGESCHOSS



### BESTAND

PLANVERFASSEN:

ARCHITEKT



DIPLOM-INGENIEUR (FH)

STEFFEN KICKHÖFEL

ZUR FÖRSTERLAUBE 28

31840 HESSISCH OLDENDORF

TEL: 0 51 52 / 94 70 -30 / FAX: -35

BAUHERR:

UNTERSCHRIFT BAUHERR:

UNTERSCHRIFT ARCHITEKT:

BAUVORHABEN:

Bestandaufnahme

BAUORT:

Lange Straße 84

31840 HESSISCH OLDENDORF

BAUTEIL:


Dachgeschoss

DATUM: 15.06.12

PLAN Nr.: 1204-DG-50-Bestand

PROJEKT:

1204

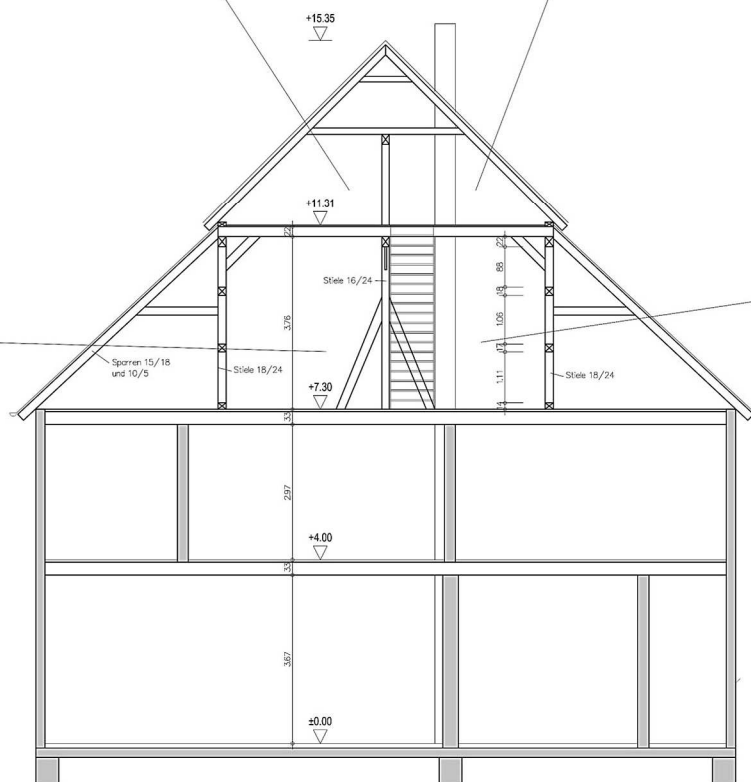

## QUERSCHNITT

### BESTAND

PLANVERFASSEN:

ARCHITEKT

DIPLOM-INGENIEUR (FH)

STEFFEN KICKHÖFEL

ZUR FÖRSTERLAUBE 2B

31840 HESSISCH OLDENDORF

TEL: 0 51 52 / 94 70 -30 / FAX: -35

BAUHERR:

UNTERSCHRIFT BAUHERR:

UNTERSCHRIFT ARCHITEKT:

BAUVORHABEN:

Bestandaufnahme

BAUGRÜND:

Lange Straße 84

31840 HESSISCH OLDENDORF

BAUTEIL:

Querschnitt

DATUM: 15.06.12

MI: 1:50

PLAN NR.:


1204-QS-50-Bestand

PROJEKT:

1204



|   |           |
|---|-----------|
| BESTAND   |           |
|                                |           |
| <b>STEFFEN KICKHÖFEL</b><br>ZUR FÖRSTERLAUBE 28<br>51848 HESSISCH OLDENDORF<br>TEL.: 0 51 52 / 94 70 -30 / FAX: -35 |           |
| BAUHER:   |           |
| UNTERNEHMEN BAUHER:                                                                                                 |           |
| UNTERNEHMEN ARCHITEKT:                                                                                              |           |
| BAUVORHABEN:<br><b>Bestandaufnahme</b>                                                                              |           |
| BAUKST:<br>Lange Straße 84<br>31840 HESSISCH OLDENDORF                                                              |           |
| BAUTEL:<br>Längsschnitt Blickrichtung West                                                                          |           |
| DATUM: 15.06.12   | MIT: 1:50 |
| PLAN NR.:   |           |
| 1204-LS2-50-Bestand                                                                                                 |           |
| PROJEKT:   |           |
| 1204   |           |

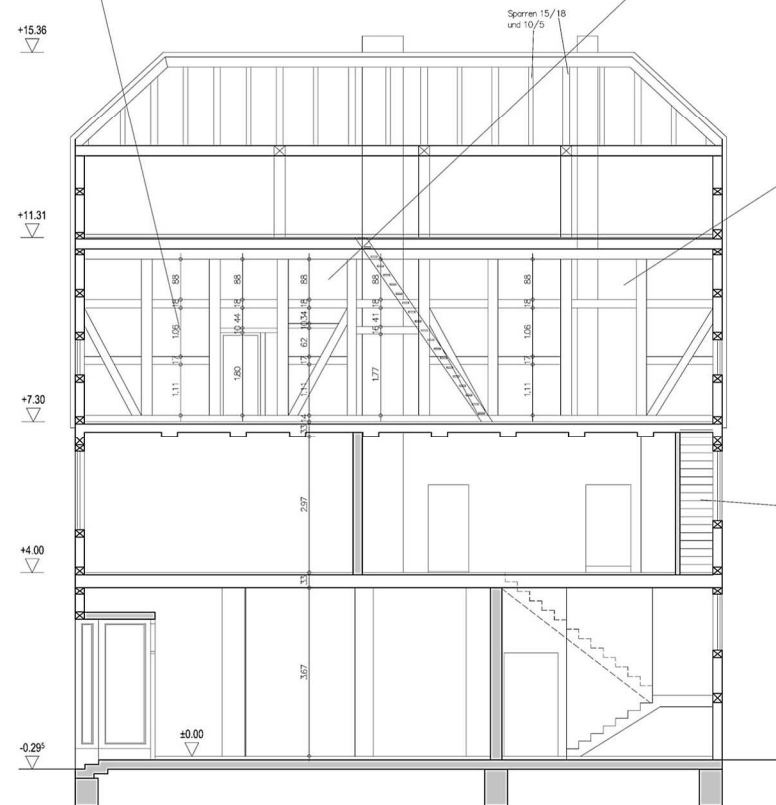

# LÄNGSSCHNITT BLICKRICHTUNG OST

| BESTAND                 |                                   |
|-------------------------|-----------------------------------|
| PLANVERFASSEN:          | ARCHITEKT                         |
| DISEN: INGENIEUR (FH)   | STEFFEN KICKHÖFEL                 |
|                         | ZUR FÖRSTERLAUBE 28               |
|                         | 31840 HESSISCH OLDENDORF          |
|                         | TEL: 0 51 52 / 94 70 30 / FAX: 35 |
| BAUHERR:                |                                   |
| UNTERSCHRIFT BAUHERR:   |                                   |
| UNTERSCHRIFT ARCHITEKT: |                                   |
| BAUVORHABEN:            | Bestandaufnahme                   |
| BAUORT:                 | Lange Straße 84                   |
| BAUZEIT:                | 31840 HESSISCH OLDENDORF          |
| BAUZEIT:                | Längsschnitt Blickrichtung Ost    |
| DATUM: 15.06.12         | MIT: 1:50                         |
| PLAN NR.:               | 1204-LS1-50-Bestand               |
| PROJEKT:                | 1204                              |